



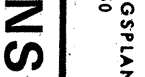
FÖRESKRIFTER

KV1, VV1 OCH VVC1 DIM 12 DÄR
EJ ANNAT ANGES.
KV LÄGSTA RÖR I VÅTUTRYMME,
150 mm Ö.F.G.
VS1 DIM 10 DÄR EJ ANNAT ANGES

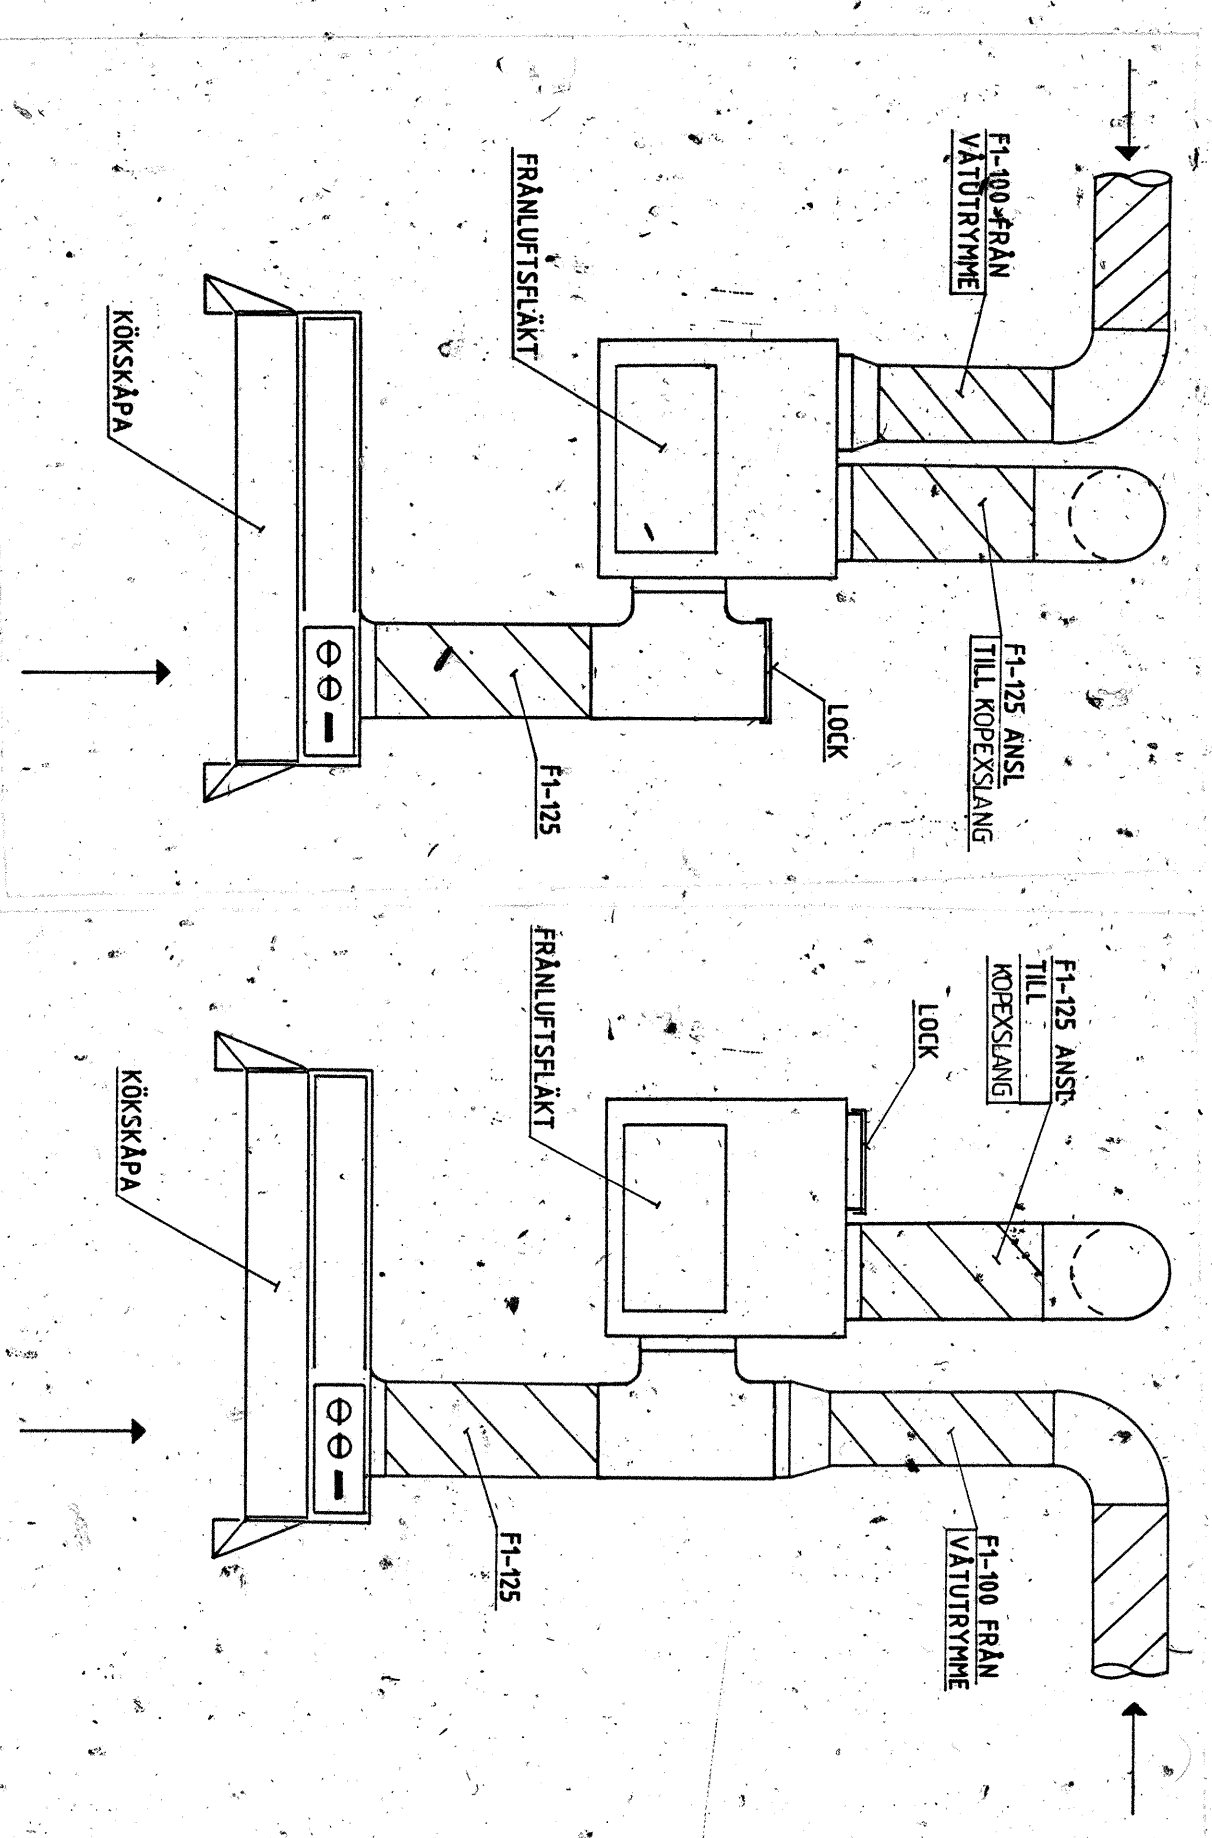

KOPPLINGSPRINCIPER FÖR FRÅNLUFTSFLÄKT

SKALA - 1:10

REV. ANT. AGENSIE	STICH DATUM
PROJEKT	7.10.11
KV. PLOGEN NIR 7	
ADRESS GOTLANDSGATAN 71	
 Svenska Bostäder BOX 95 1622 WALLINGBY TEL. 08 / 7598600	
A ► E ► K ► P ► V ► V ► V ►	VETENSKO A.B VVS - ENERGI - MUOD - KONSULT AB VÄSTERGÖTLANDS 27 BOX 4059 TEL. 08-7070730 FAX 08-7070730 1322 04 SKÖVDE SVENSKEN
RELATIONSRITNING 1993-11-12	
RITNINGEN ÅRDES PLAN 8 OMBYGGNAD VVS-INSTALLATIONER SKALA 1:50	
KONSULTFÖRUM N/ANNOLEGARE D. FREDRIKSSON DATUM 1992-03-16 	RITAD AV E. FOSTERLAD GRANSAD AV L. BROSTEDT
ÅRDES INOMRUM 8919	V50-08 NY