
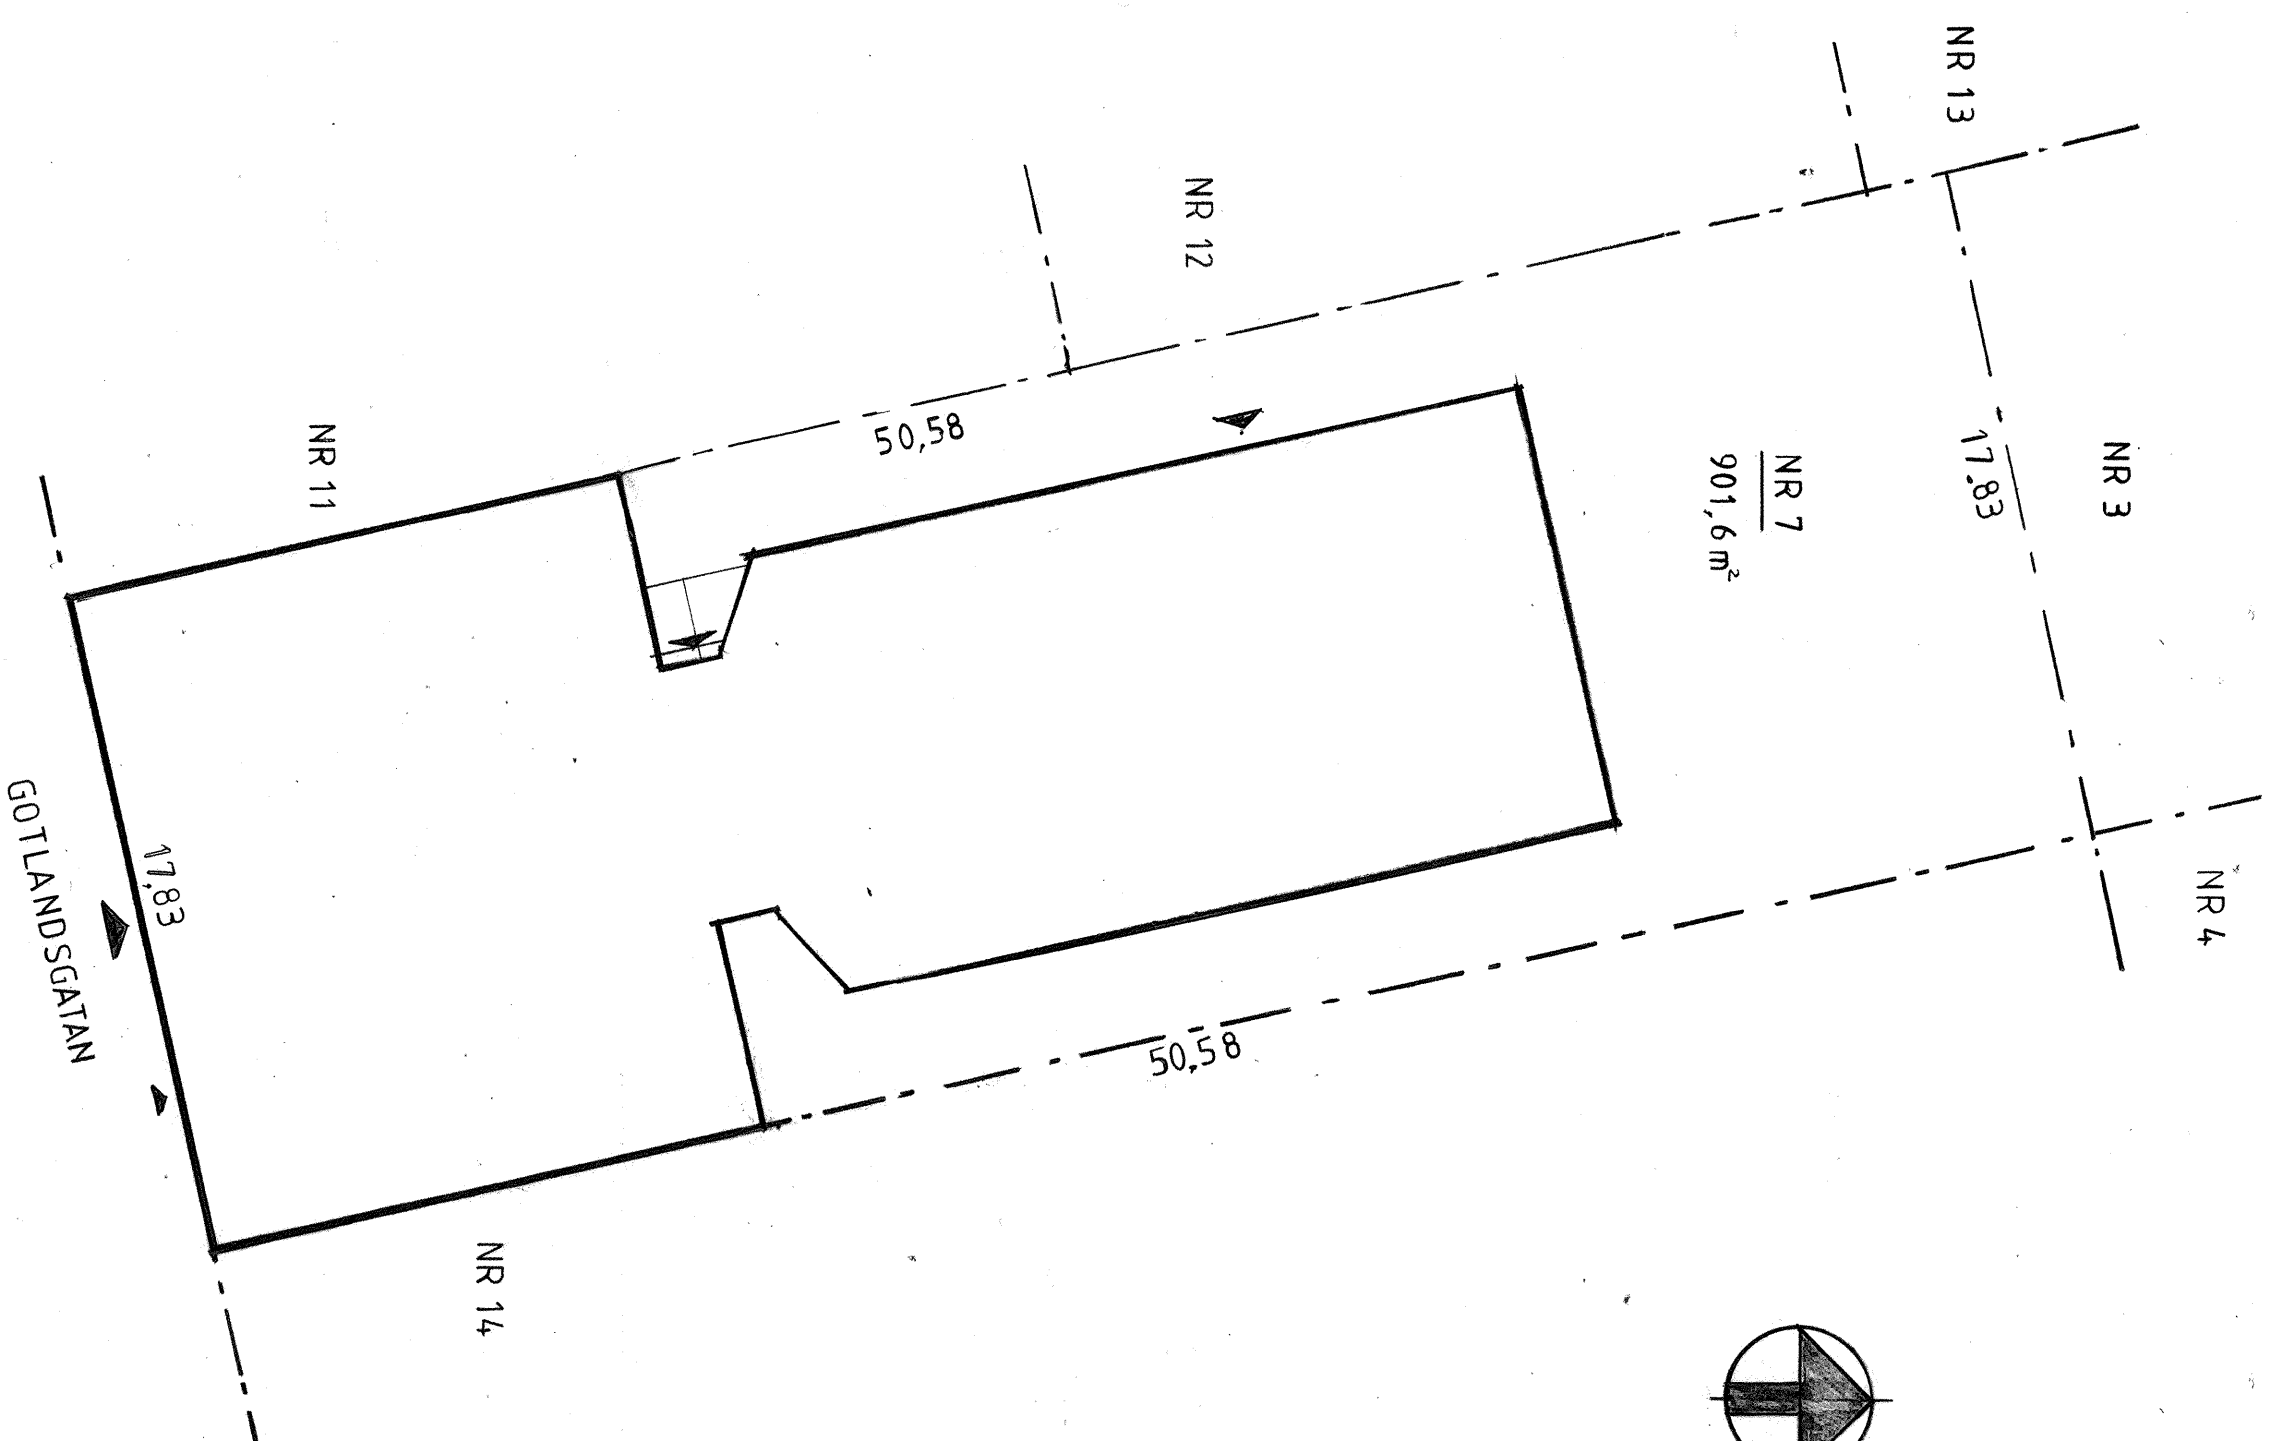


Typ	ANAL	%
<1 RK	24	48
1 RK	14	28
2 RKv	1	2
2 RK	9	18
3 RK	1	2
3 1/2 RK	1	2
SUMMA	50	100

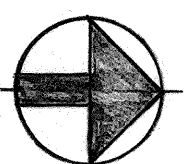

UPPRUSTNING

[illegible]

KV. PLOGEN NR 7

ADDRESS GOTLANDSGATAN 71

SB Svenska Bostäder
BOX 95 16212 VÄLLINGBY
TEL. 08/7598600

BOX 95 16212 VÄLLINGBY

TEL. 08/7598600

SB Svenska Bostäder

ARKITEKTONTORET

BOX 95 16212 VALLINGBY TEL. 08/7598600

BOX 95 16212 VALLINGBY TEL. 08/7598600

▽

BYGGNADSLOVSRITNING

RITNINGEN AVSER

SITUATIONSPLAN

SKALA 1:200

KONSTRUERAD AV/HANDLÄGGARE	RITAD AV	GRANSKAD AV

INGER HULTMAN

DATUM	
-------	--

1989-11-23

ARBETSNUMMER

100

RELATIONSRITNING

A1

A