V50:05

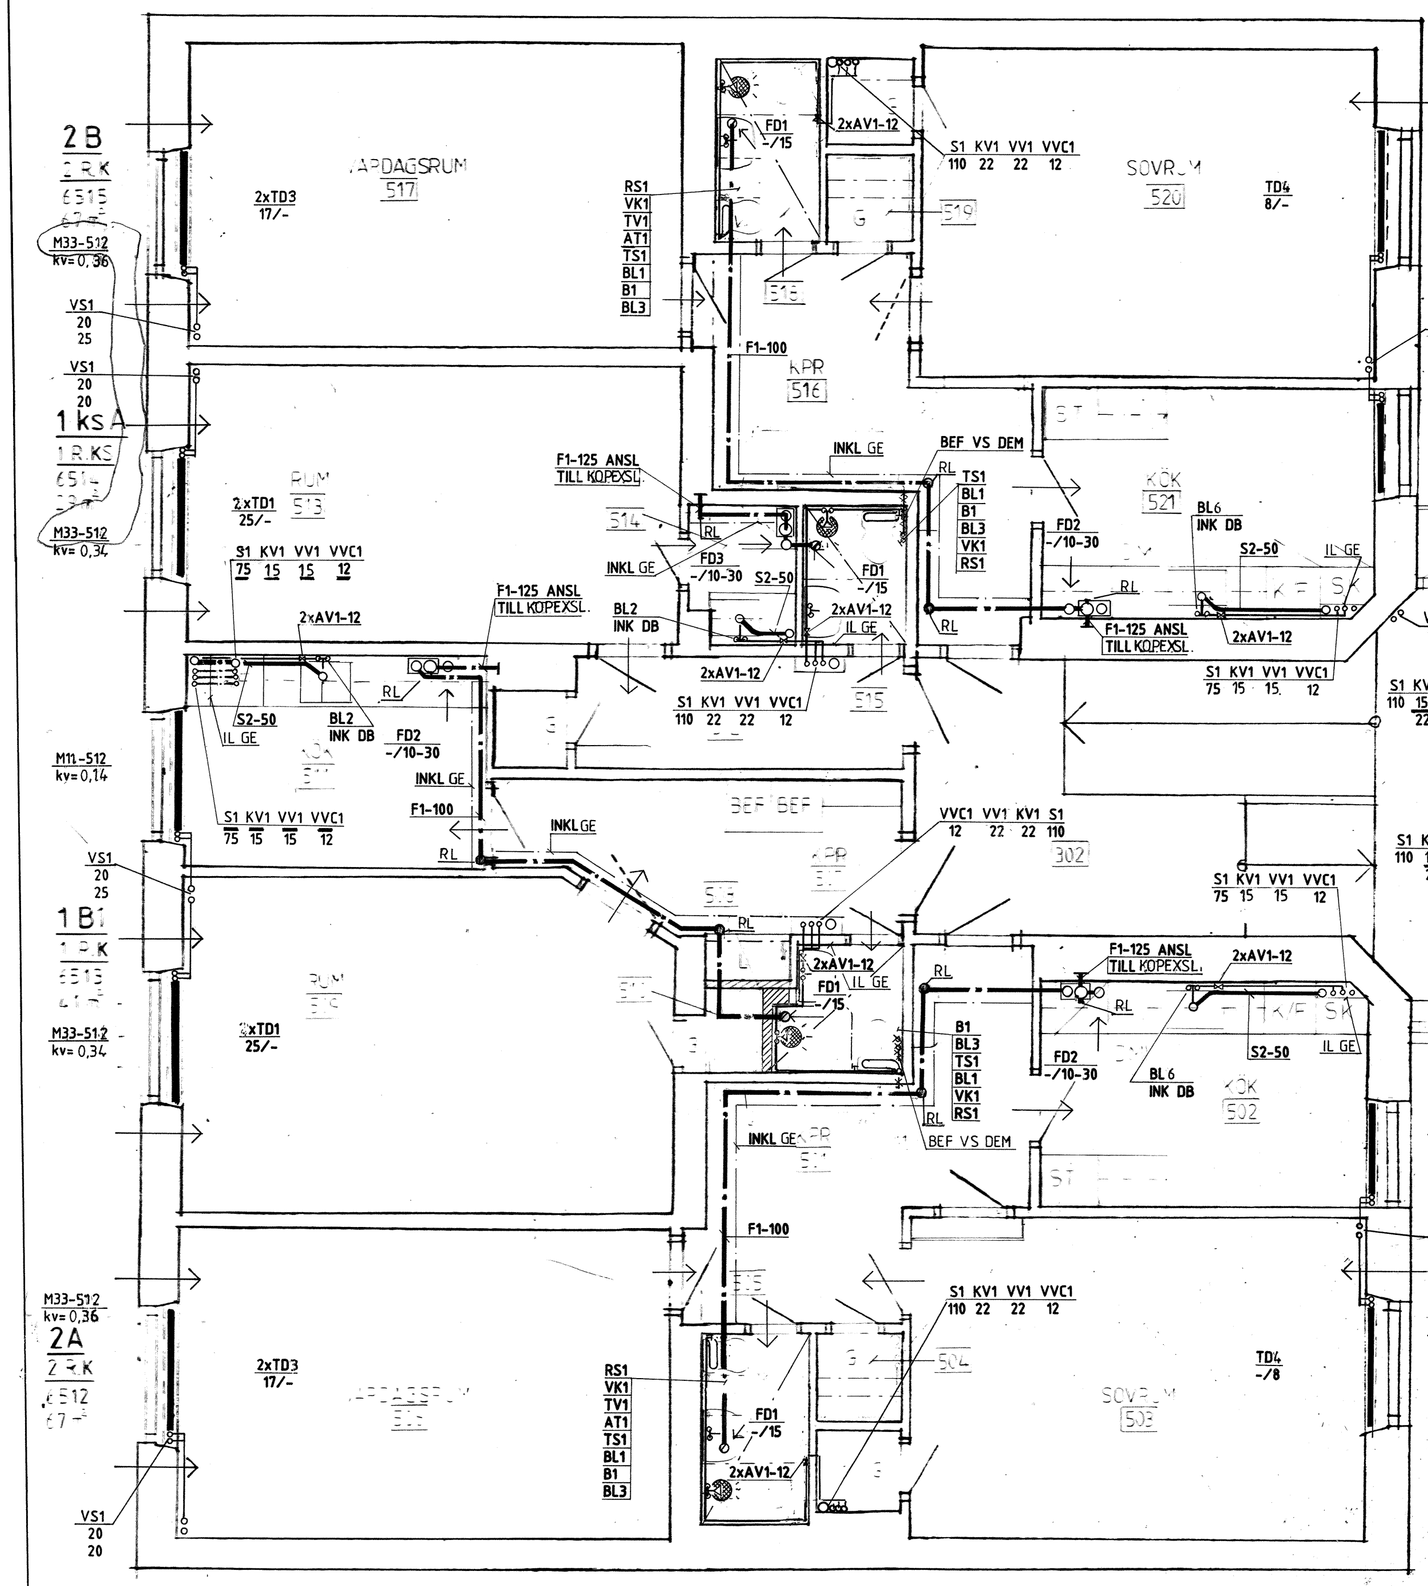

FÖRESKRIFTER

KV1, VV1 OCH VVC1 DIM 12 DÄR EJ ANNAT ANGES.

KV LÄGSTA RÖR I VÅTUTRYMME, 150 mm Ö.F.G.

VS1 DIM 10 DÄR EJ ANNAT ANGES

KOPPLINGSPRINCIPER FÖR FRÅNLUFTSFLÄKT

SKALA - 1:10

60007676

REV	ANT	AVSEENDE	SIGN	DATUM

PROJEKT: KV. PLOGEN NR 7

ADRESS: GOTLANDSGATAN 71

Svenska Bostäder
BOX 95 16212 VÄLLINGBY TEL. 08/7598600

A E K V L

VEMKO AB
VVS – ENERGI – MILJÖ – KONSULT AB
VÄRBERGSPLAN 27 BOX 4050 TEL 08-710 07 50 127 04 SKÄRHOLMEN

RELATIONSRITNING 1993-11-12

RITNINGEN AVSER: PLAN 5 OMBYGGNAD VVS-INSTALLATIONER

SKALA 1:50

KONSTRUERAD AV/HANDLÄGGARE	RITAD AV	GRANSKAD AV
D. FREDRIKSSON	E. FJOGSTAD	L. BROSTEDT

DATUM 1992.03.16

ARBETSNUMMER	REV
8919	V50:05