V50:11

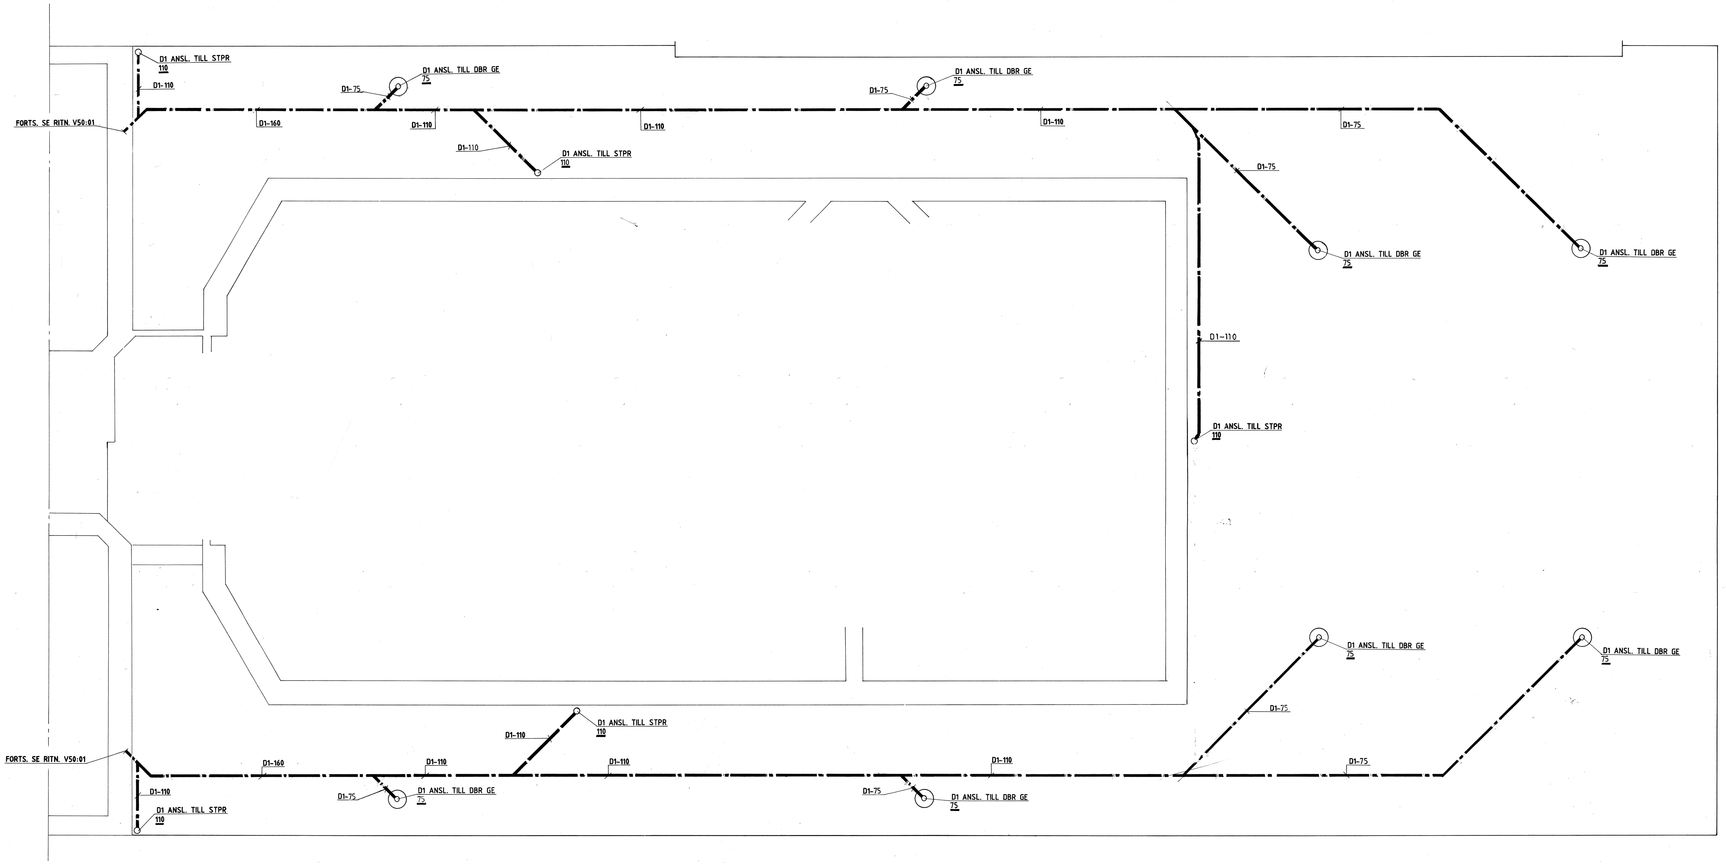

60007682

REV	ANT	AVSEENDE	SIGN	DATUM

PROJEKT: KV. PLOGEN NR 7

ADRESS: GOTLANDSGATAN 71

Svenska Bostäder
BOX 95 16212 VÄLLINGBY TEL. 08/7598000

A E K V L

VEMKO AB
VVS – ENERGI – MILJÖ – KONSULT AB
VÄRBERGSPLAN 37 BOX 4050 TEL 08-730 07 50 137 04 SKÄRHOLMEN

RELATIONSRITNING 1993-11-12

RITNINGEN AVSER
GÅRDSPLAN OMBYGGNAD
VVS-INSTALLATIONER

SKALA 1:50

KONSTRUERAD AV/HANDLÄGGARE	RITAD AV	GRANSKAD AV
D. FREDRIKSSON	E. FJOGSTAD	L. BROSTEDT

DATUM 1992.03.16

ARBETSNUMMER 8919

REV

V50:11