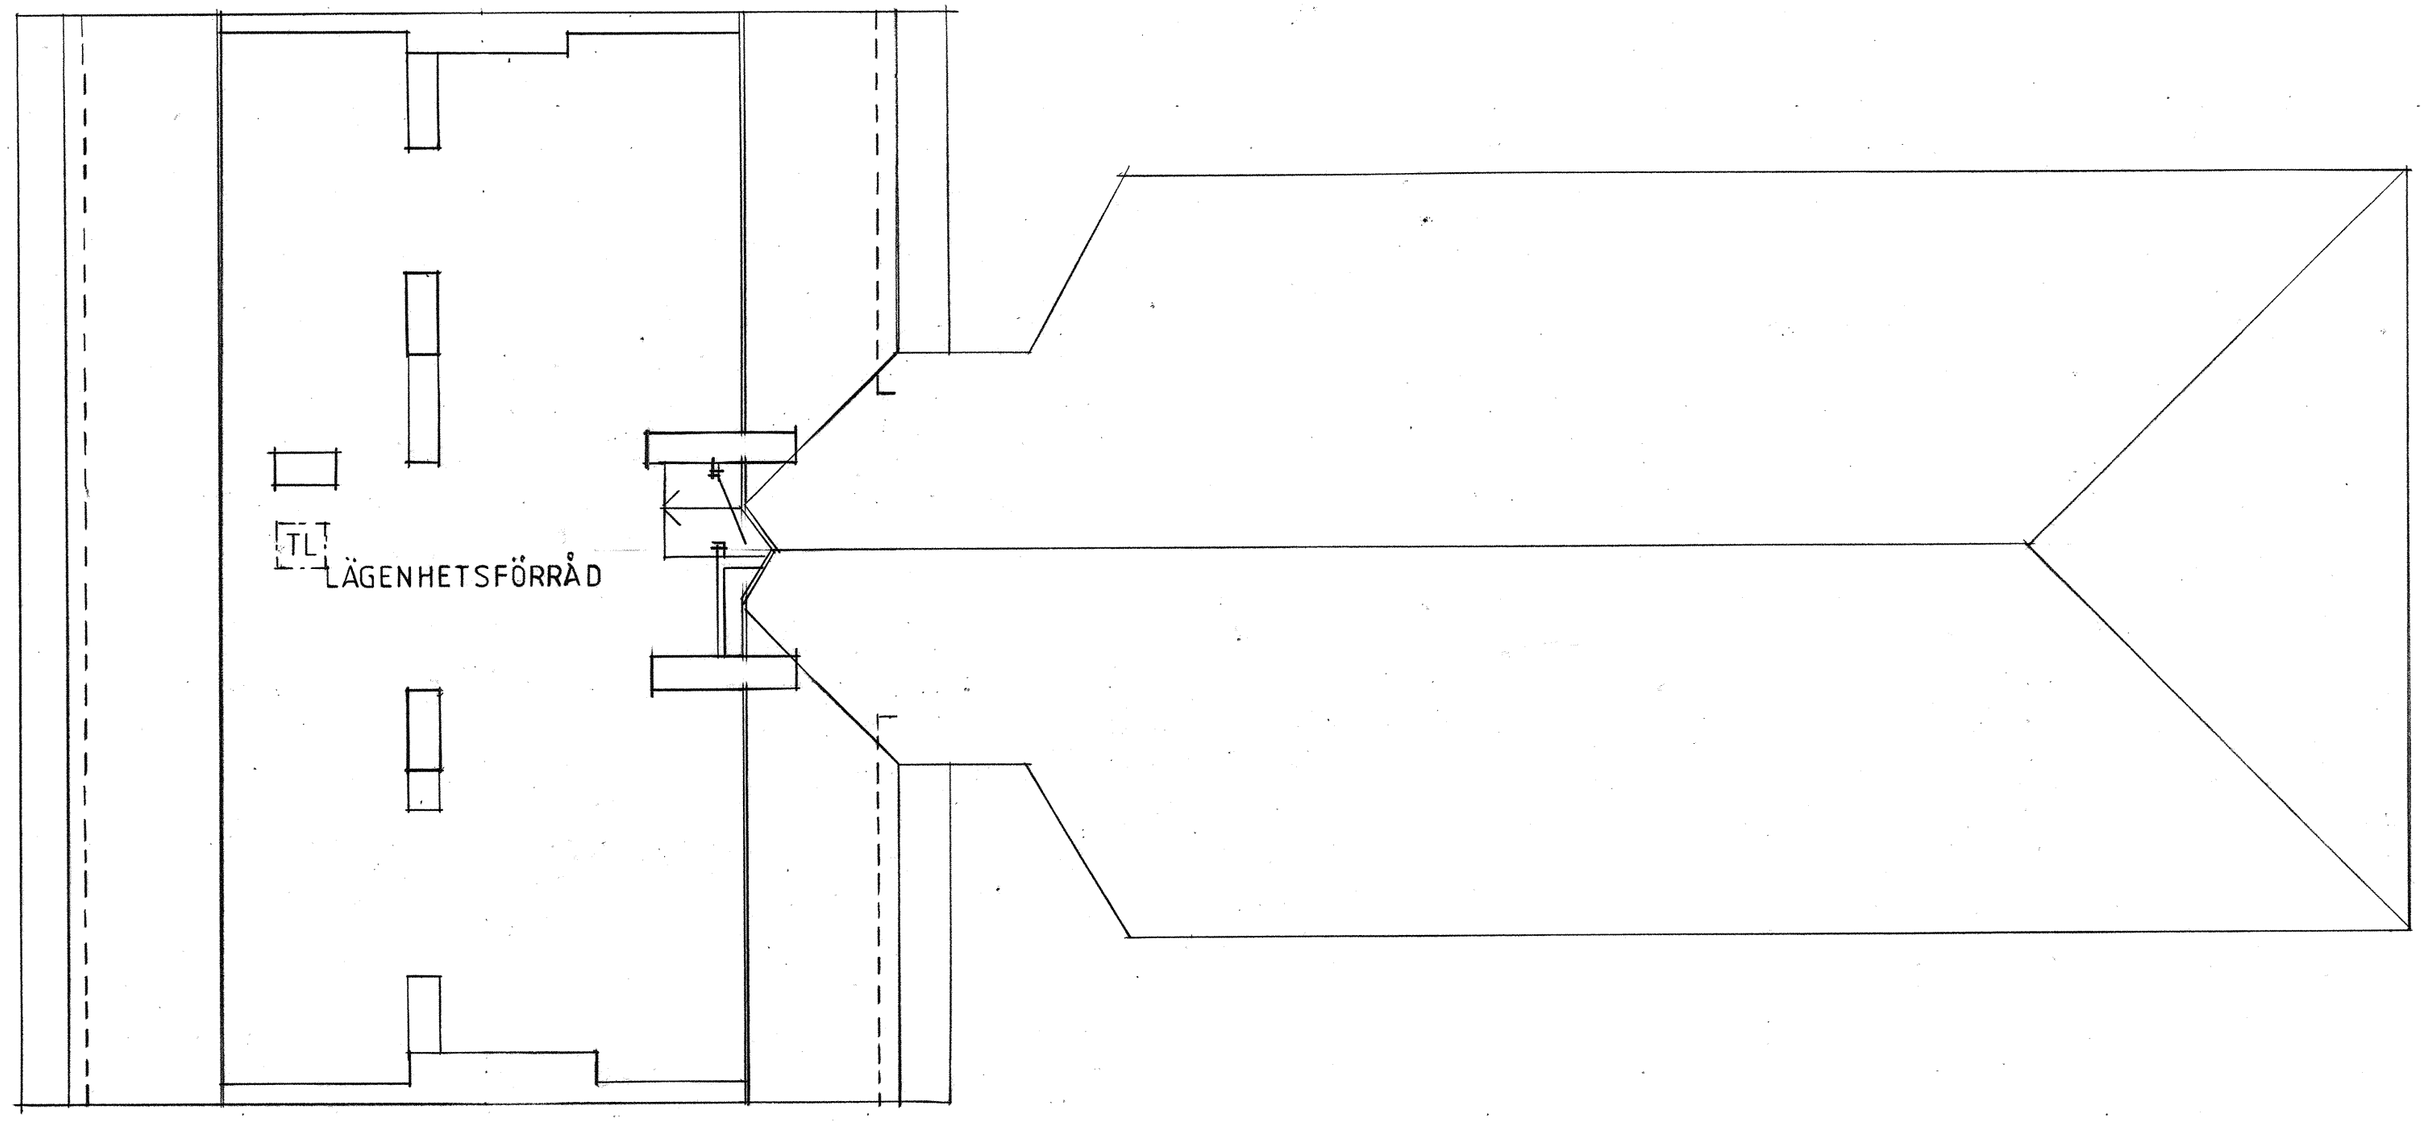

UPPRUSTNING

REV	ANT	AVSEENDE	SIGN	DATUM
A		RELATIONSRITNING	IH	93-11-17

PROJEKT KV. PLOGEN NR 7

ADRESS GOTLANDSGATAN 71

SB Svenska Bostäder
BOX 95 16212 VÄLLINGBY TEL. 08/7598600

A ▶
E ▷
K ▷
V ▷
L ▷
▷

SB Svenska Bostäder
ARKITEKTKONTORET
BOX 95 16212 VÄLLINGBY TEL. 08/7598600

BYGGNADSLOVSRITNING

RITNINGEN AVSER
PLAN 9

SKALA 1:100

KONSTRUERAD AV/HANDLÄGGARE	RITAD AV	GRANSKAD AV
INGER HULTMAN		

DATUM 1989-11-23

ARBETSNUMMER A8 REV A

60009541

RELATIONSRITNING

0 1 2 3 4 5 6 7 8 9 10 m
10 dm
ORIGINALSKALA 1:100

nima 08/667 04 30 PENTEX 20