V50:06

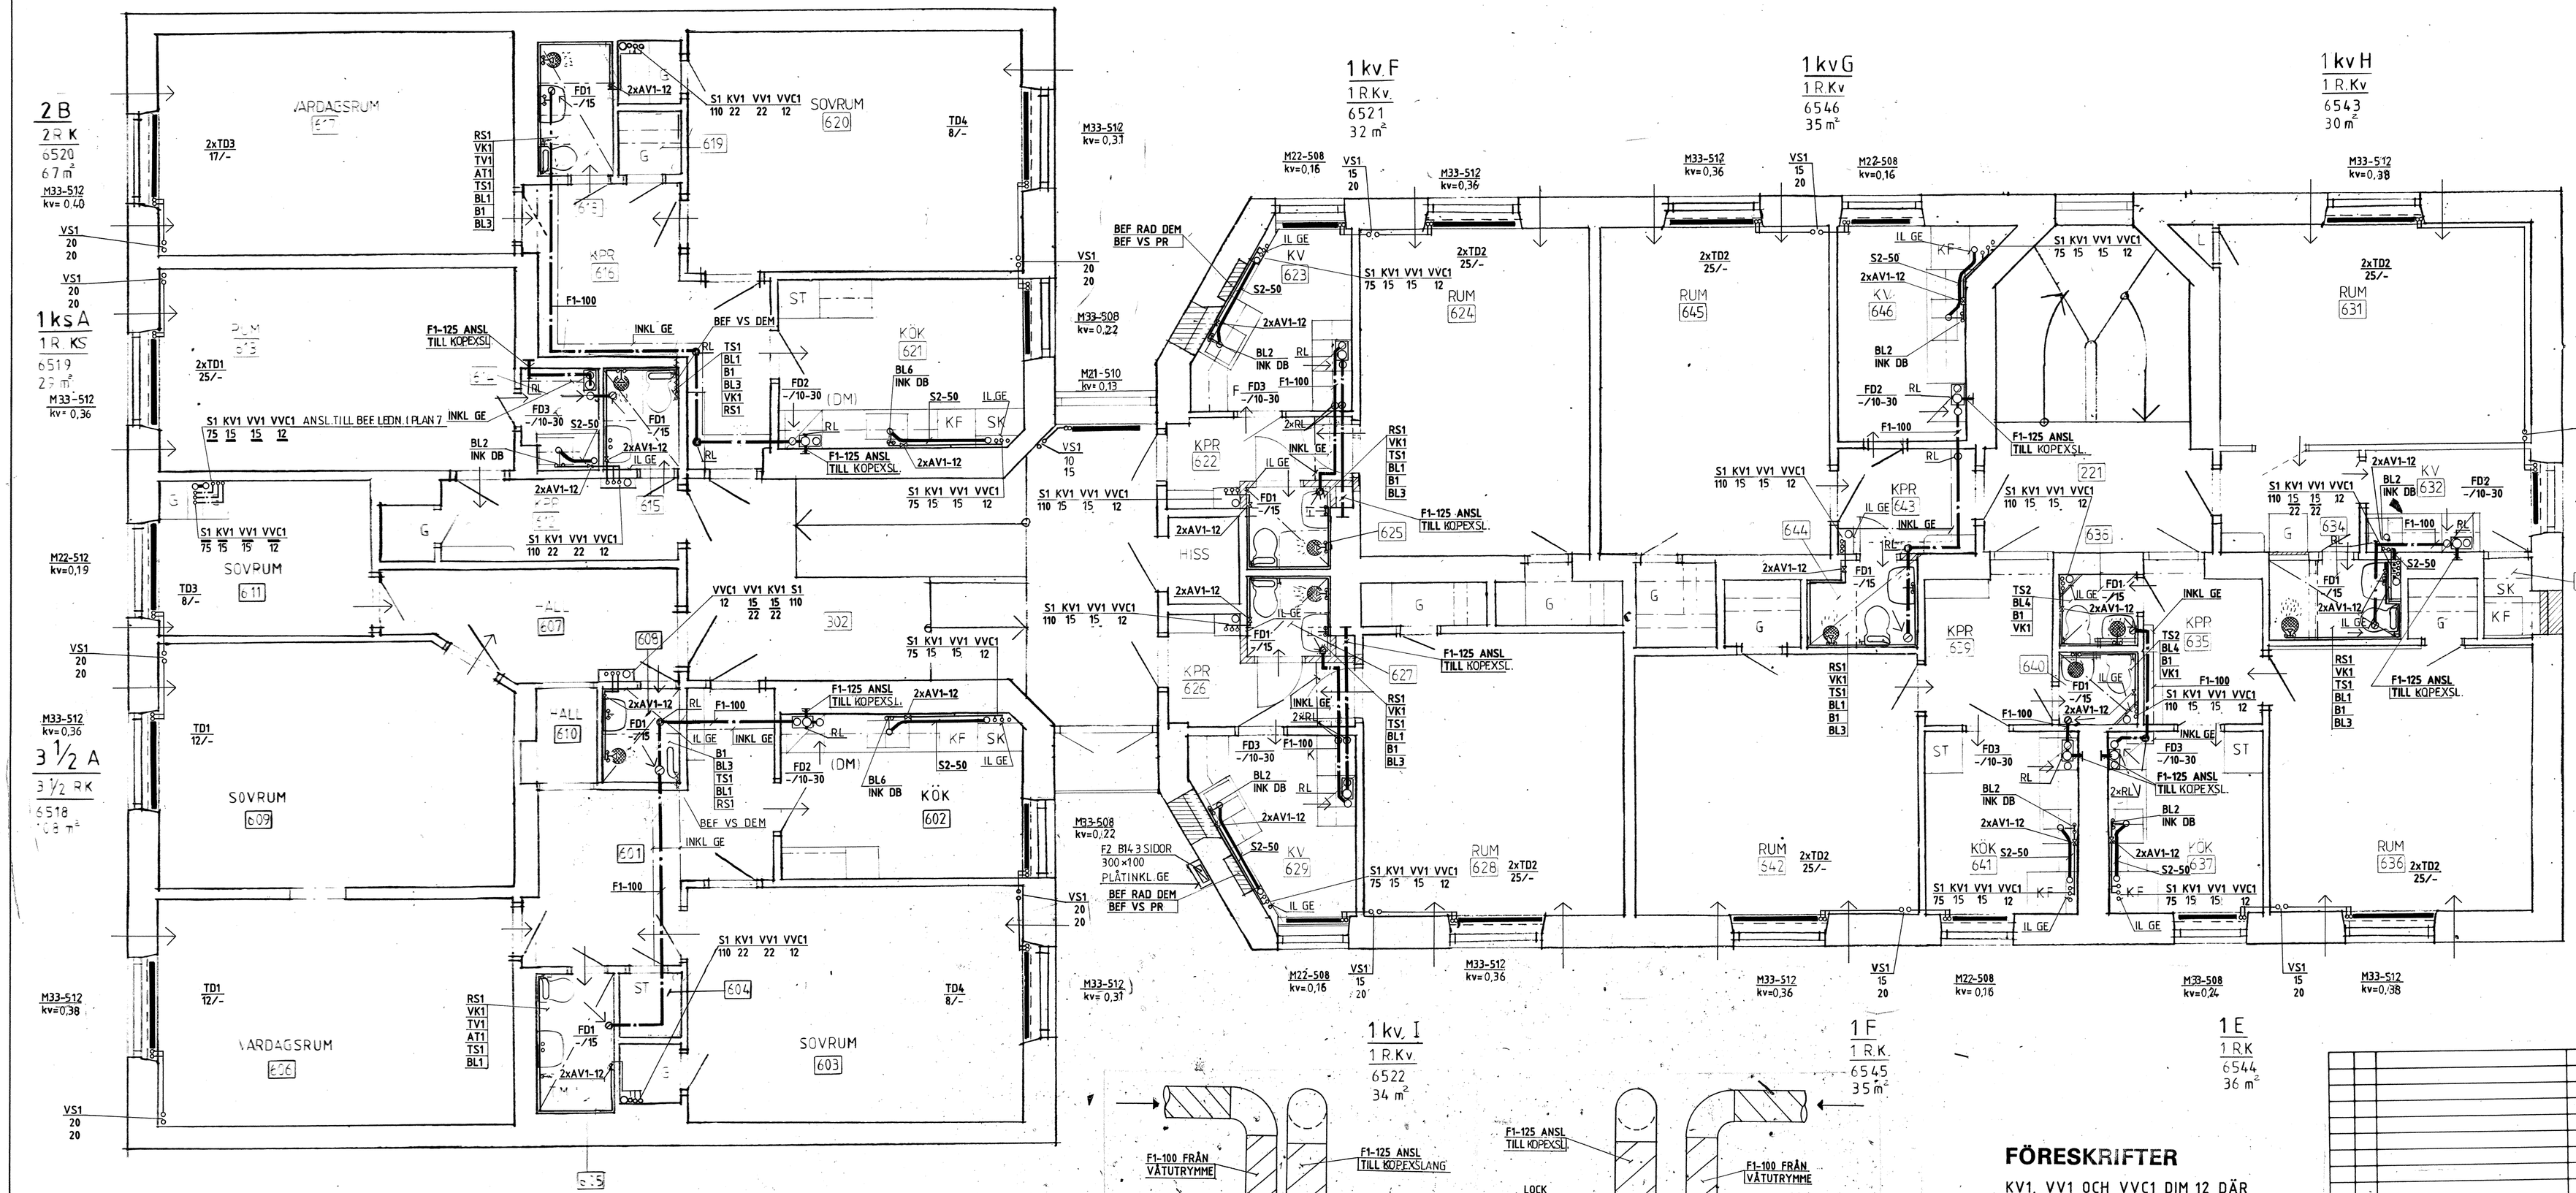

KOPPLINGSPRINCIPER FÖR FRÅNLUFTSFLÄKT

SKALA - 1:10

FÖRESKRIFTER

KV1, VV1 OCH VVC1 DIM 12 DÄR EJ ÄNNAT ANGES.

KV LÄGSTA RÖR I VÅTUTRYMME, 150 mm Ö.E.G.

VS1 DIM 10 DÄR EJ ANNAT ANGES

REV	ANT	AVSEENDE	SIGN	DATUM

PROJEKT: KV. PLOGEN NR 7

ADRESS: GOTLANDSGATAN 71

Svenska Bostäder
BOX 95 16212 VÄLLINGBY TEL. 08/7598600

A ▷ E ▷ K ▷ V ▶ L ▷ ▷

VEMKO AB
VVS – ENERGI – MILJÖ – KONSULT AB
VÄRBERGSPLAN 27 BOX 4050 TEL 08-710 07 50 127 04 SKÄRHOLMEN

RELATIONSRITNING 1993-11-12

RITNINGEN AVSER
PLAN 6 OMBYGGNAD
VVS-INSTALLATIONER

SKALA 1:50

KONSTRUERAD AV/HANDLÄGGARE	RITAD AV	GRANSKAD AV
D. FREDRIKSSON	E. FJOGSTAD	L. BROSTEDT

DATUM 1992.03.16

ARBETSNUMMER 8919

V50:06

REV

60007677